




ANSICHT SÜDWEST

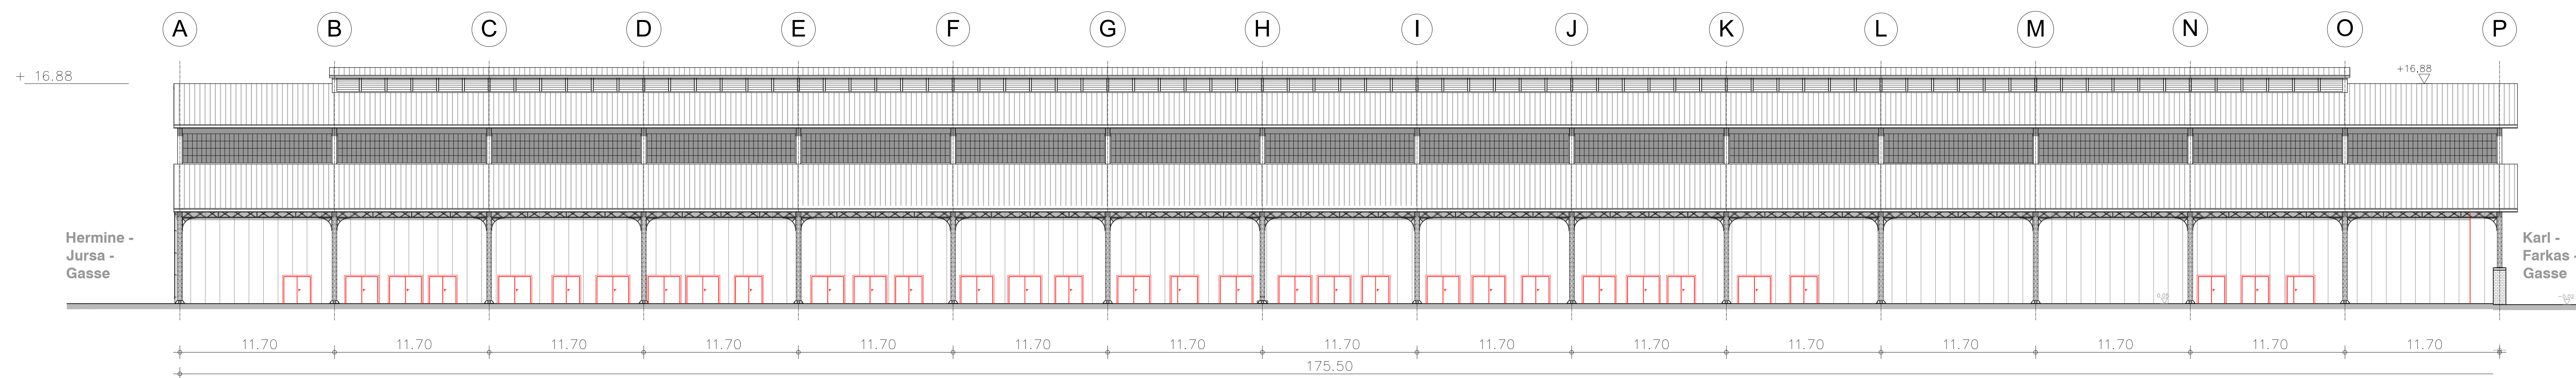


ANSICHT NORDOST

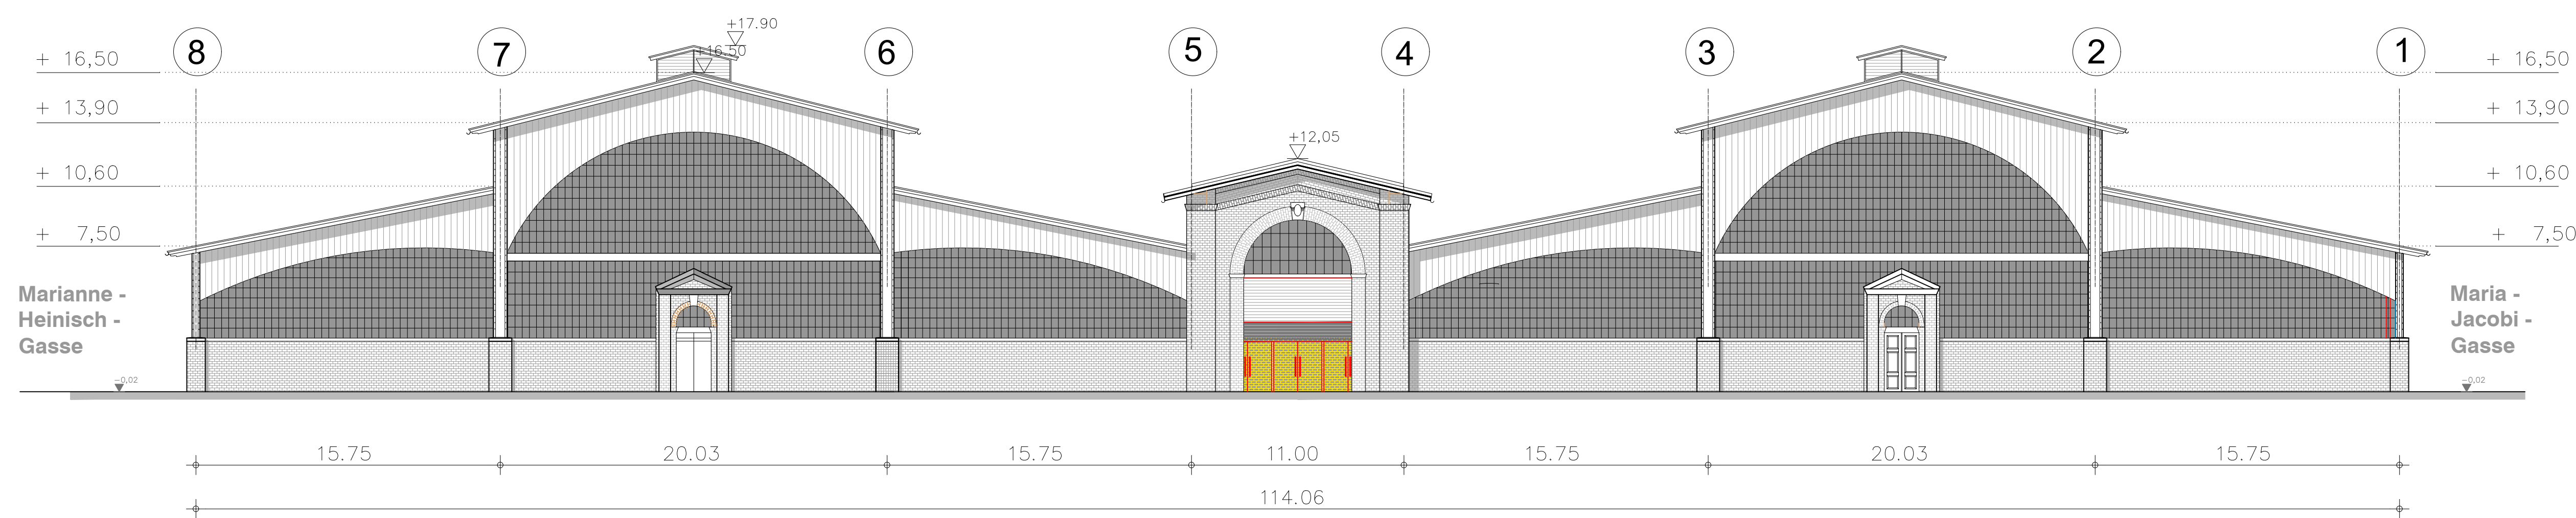

ANSICHT NORDWEST

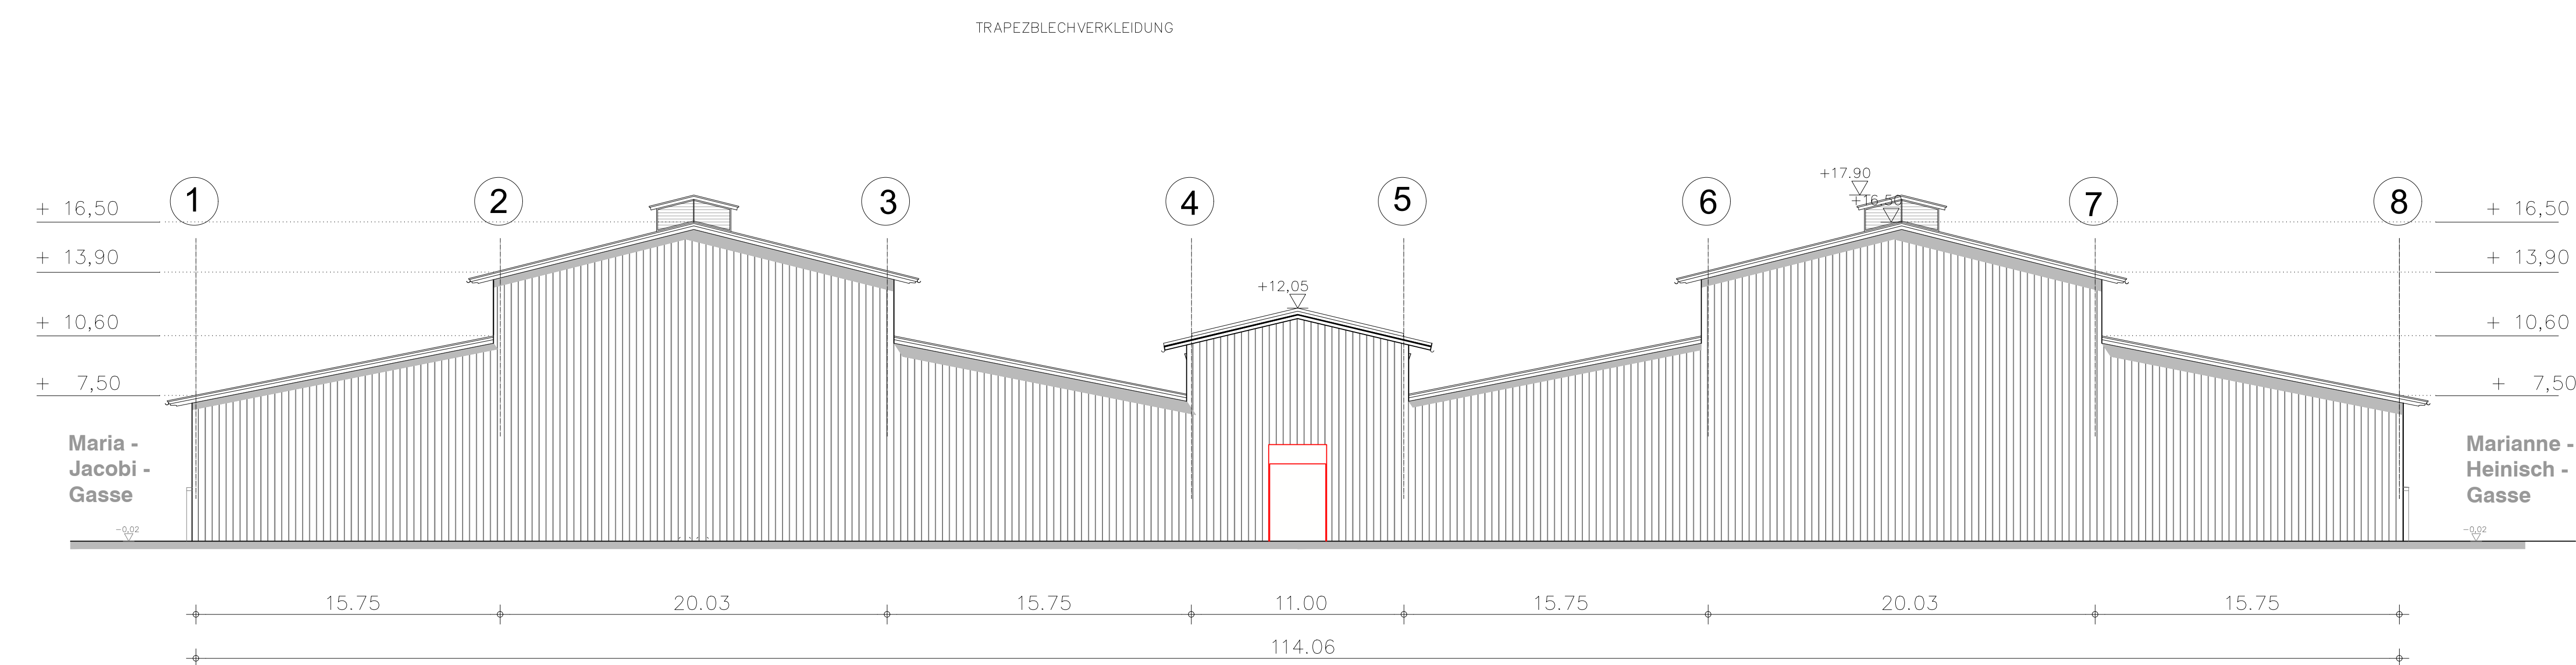

ANSICHT SÜDOST

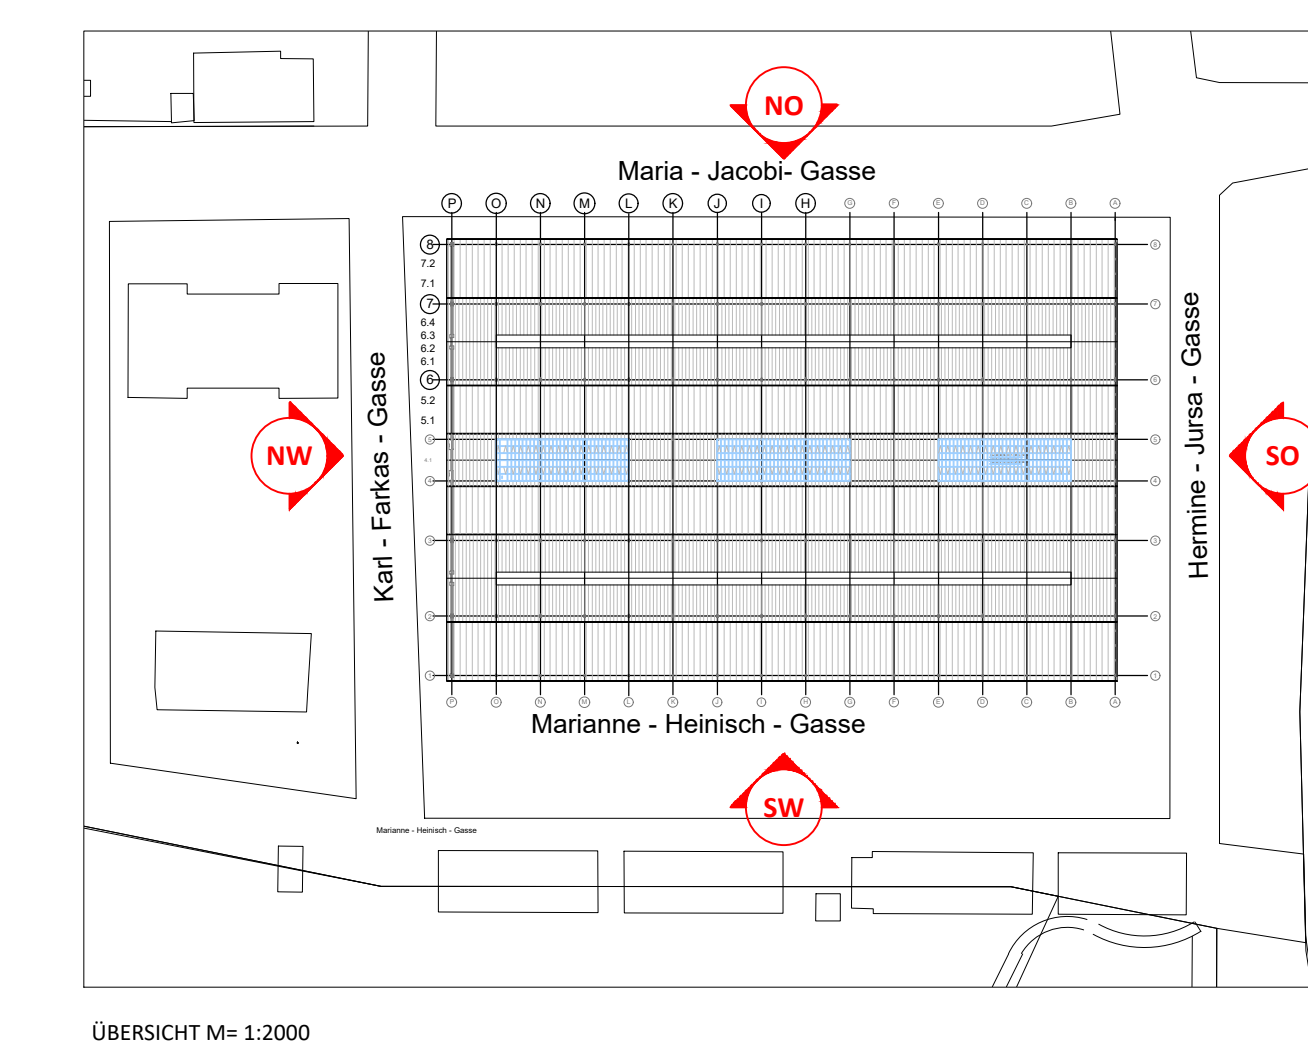

<b>Projekt</b> MARX-HALLE Karl-Farkas-Gasse 19 1030 Wien		Grundstücknummer: 2851/11 (Eingetragene) 4366 Katastralgemeinde Landstraße
<b>Bestandsplan</b> <b>GESAMTHALLE ANSICHTEN</b>		
Datum: 08.02.2019	Gez.: WEI	Sep.: SCH
Planmaß: DIN A0 (1:1000)	Projekt-Nr.: 1719	Plan-Nr.: 40-ANS-0
Maßstab: 1:100		